
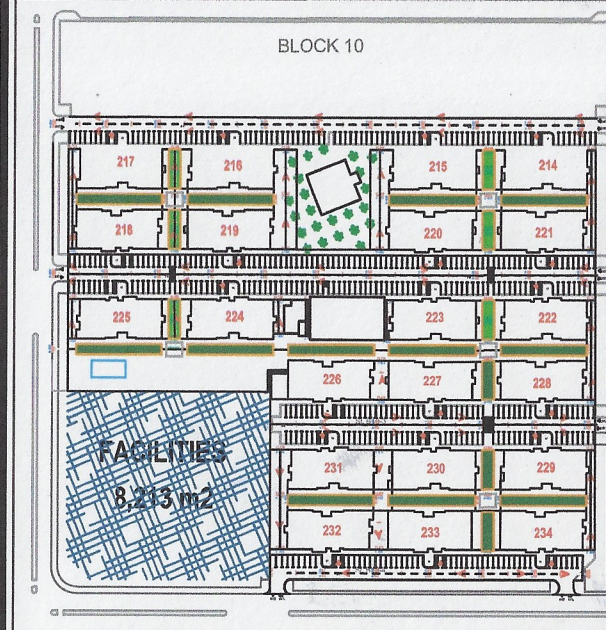


BLOCK 10

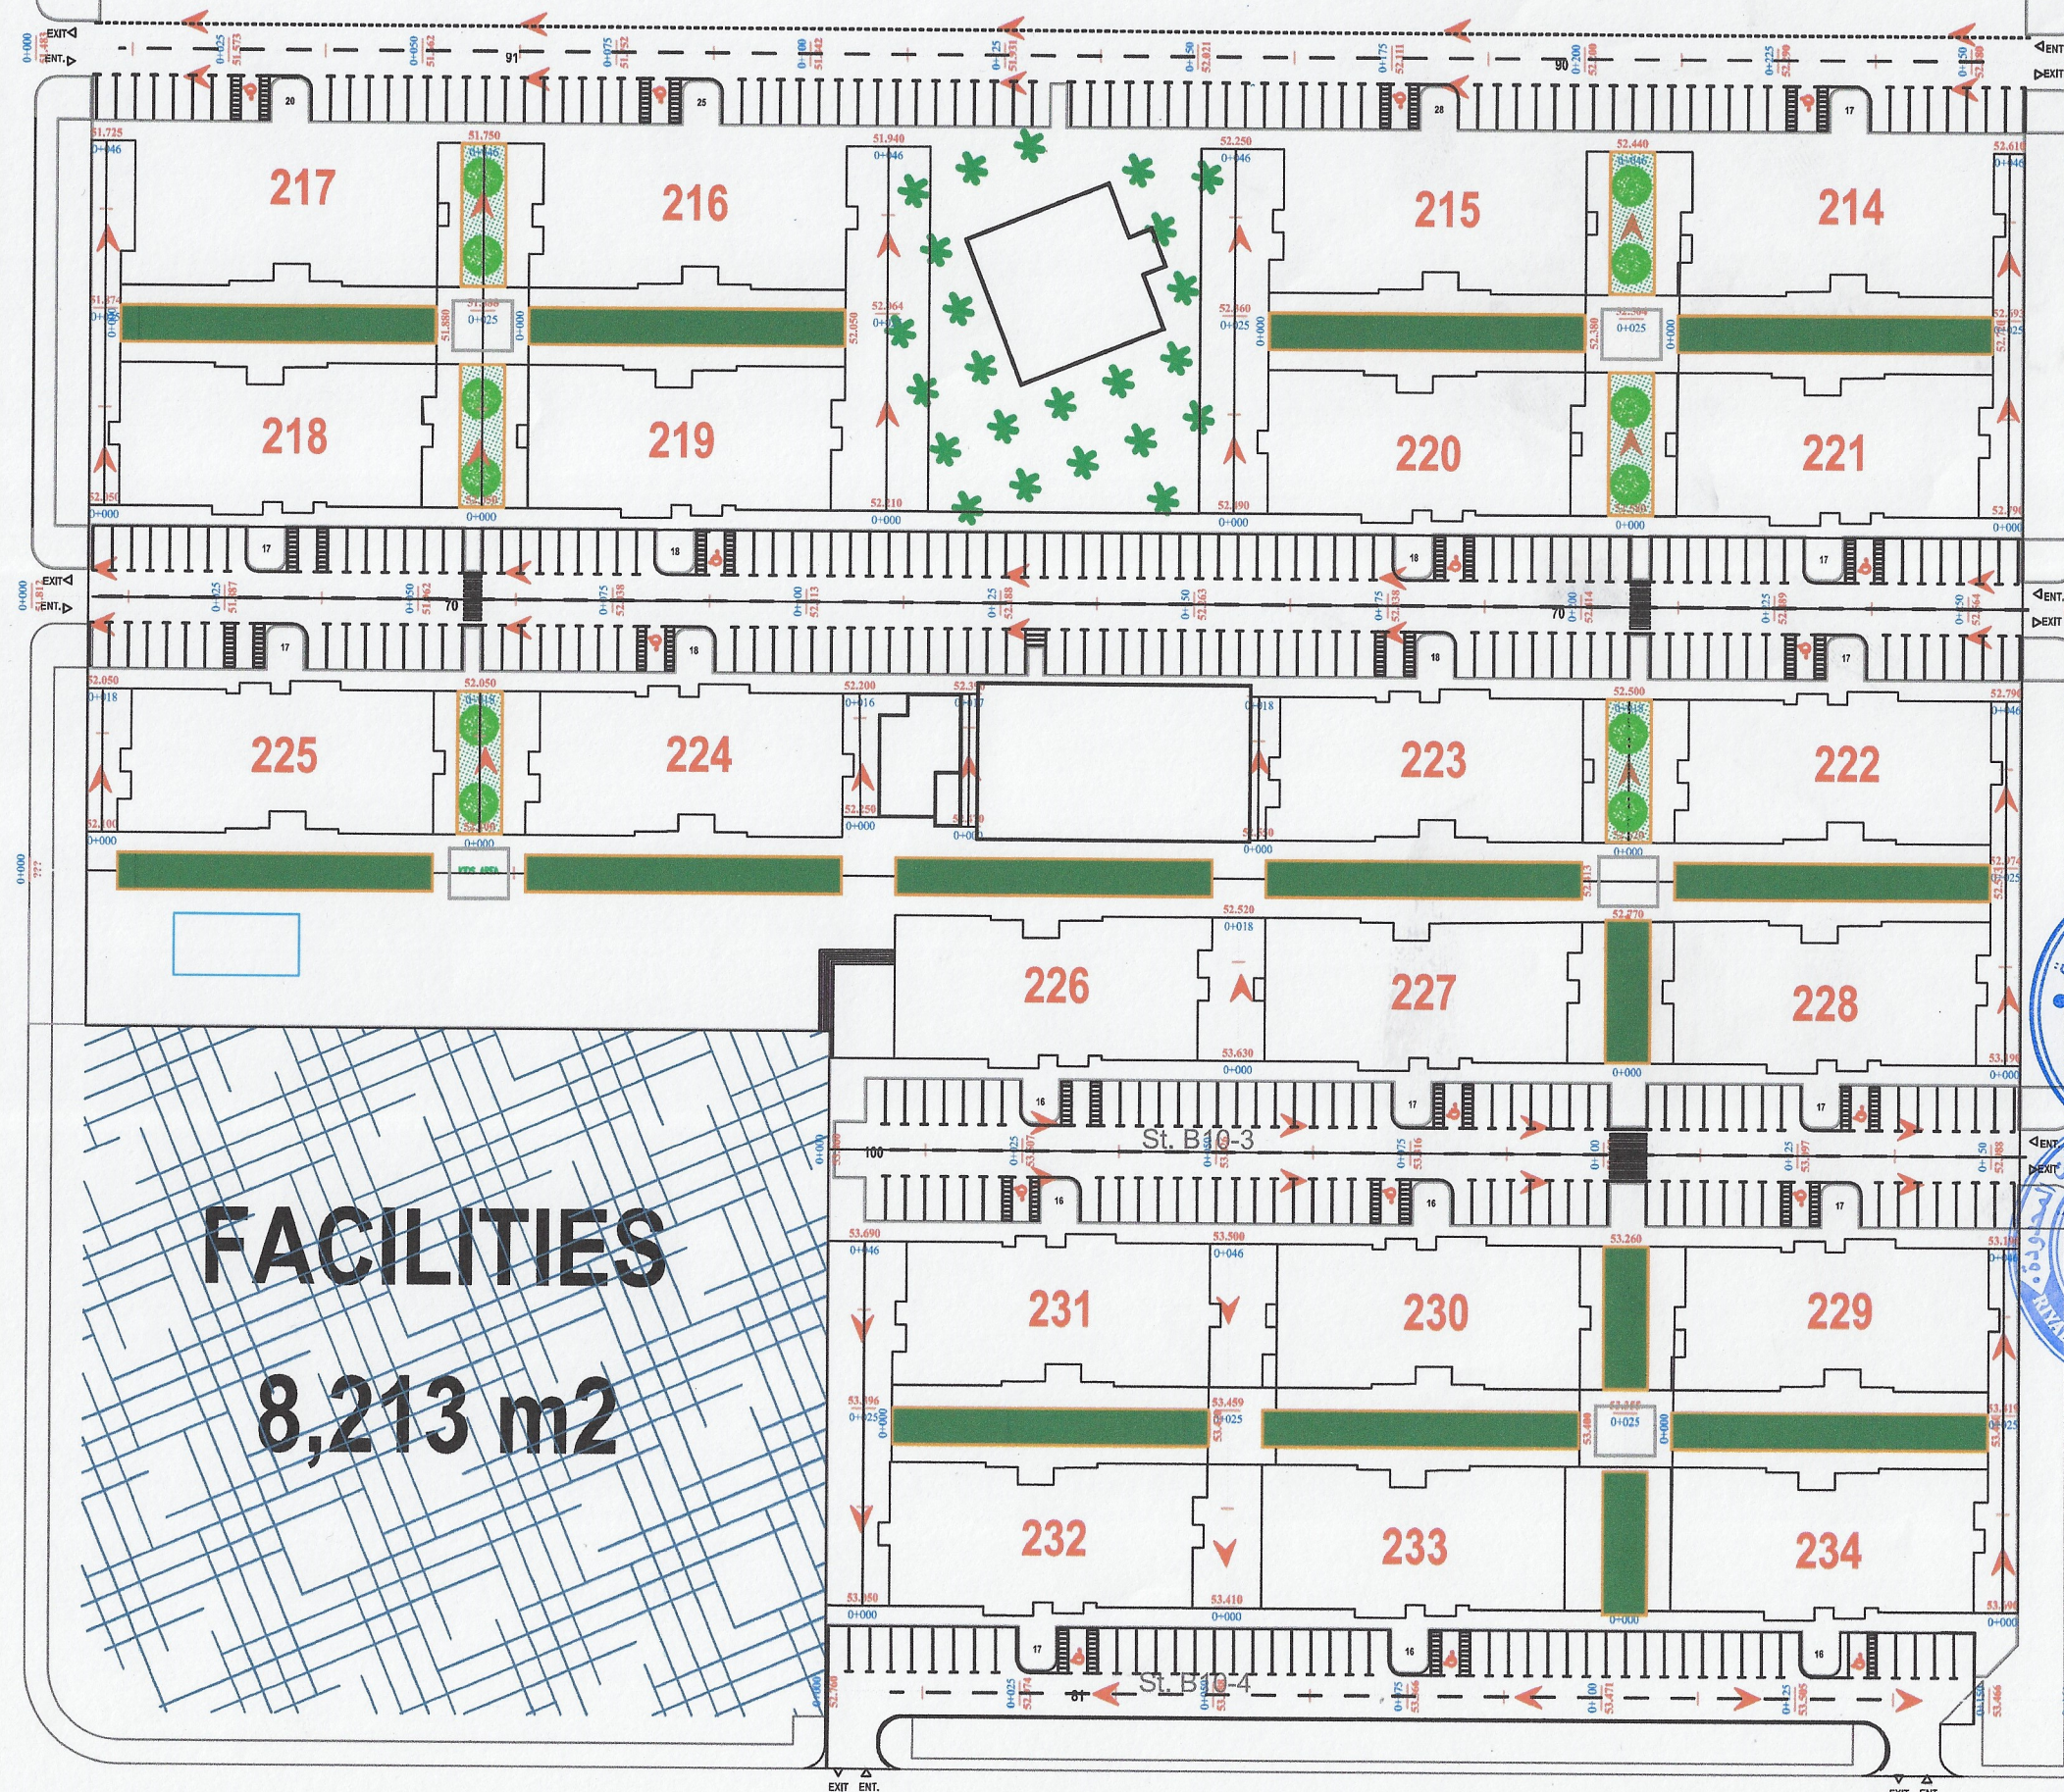

اتجاه تصريف المياه
الارض الطبيعية
الخط التصميمي
اسفلت قائم

المملكة العربية السعودية
أمانة مدينة جدة
إدارة المأوى للطرق والبنية التحتية
إدارة تصميم الطرق

المالك / وزارة الإسكان
المطور / شركة ساني العمرية

شركة ساني العمرية
SANY Alameriah Co.

الاستشاري العام / الابنية للاستشارات الهندسية
الابنية للاستشارات الهندسية
Abnia Consulting Engineers
مهندسة - عمارة - تخطيط
Architects - Planners - Engineers

الاستشاري / مكتب رمك للاستشارات الهندسية
مكتب رمك للاستشارات الهندسية
Office Ramak For Engineering Consultancy
تصميم - إشراف - تخطيط عمراني - إدارة مشاريع
Design - Supervision - Urban Planning - Project Management

المقاول / شركة طرق الرياض للمقاولات
شركة طرق الرياض للمقاولات
Riyadh Roads Contracting Co.

تصاميم الطرق لمشروع تلال الغروب
بحي الامير فواز شمال - مدينة جدة

مسموح:	
رسم:	
تصميم:	
تدقيق:	
يعتمد:	
تاريخ:	
رقم اللوحة:	
مقياس الرسم:	1:500 1:500

ASBUILT RD BLOCK 10

NO. PLAN